


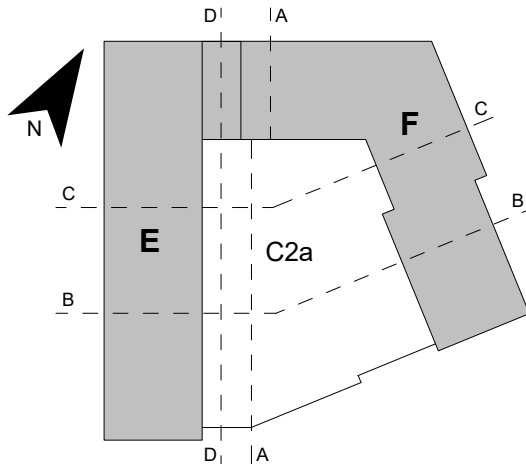

C	31.01.2020	Oppdatert som bygget	
B	10.08.2018	Endringssøknad	
A	16.06.2017	Rammesøknad	
Rev	Dato	Endring	
Skala		Tegnings nr.	31.01.2020
A2/1:200		A-02-11-02-00	Index
		egen	BE
		sidemann	JPS
		C	
Innhold			
Plan - 2. etasje			
			
Prosjekt		Prosjekt nr.	
Vollebekk C2a		50-16-1551	
Tiltakshaver/Byggherre			
OBOS Nye Hjem AS			
Arkitekt:			
A - L A 3		DRAMMENSVEIEN 130 0277 OSLO	
		TLF: 23 13 12 00 FAX: 23 13 12 01	
RIB : RIE : RIV :			
Innhold			
Plan - 2. etasje			
Tegn. Status		Vedlegg nr.	
SOM BYGGET		E-05	
Skala		Tegnings nr.	Index
A2/1:200		A-02-11-02-00	C