




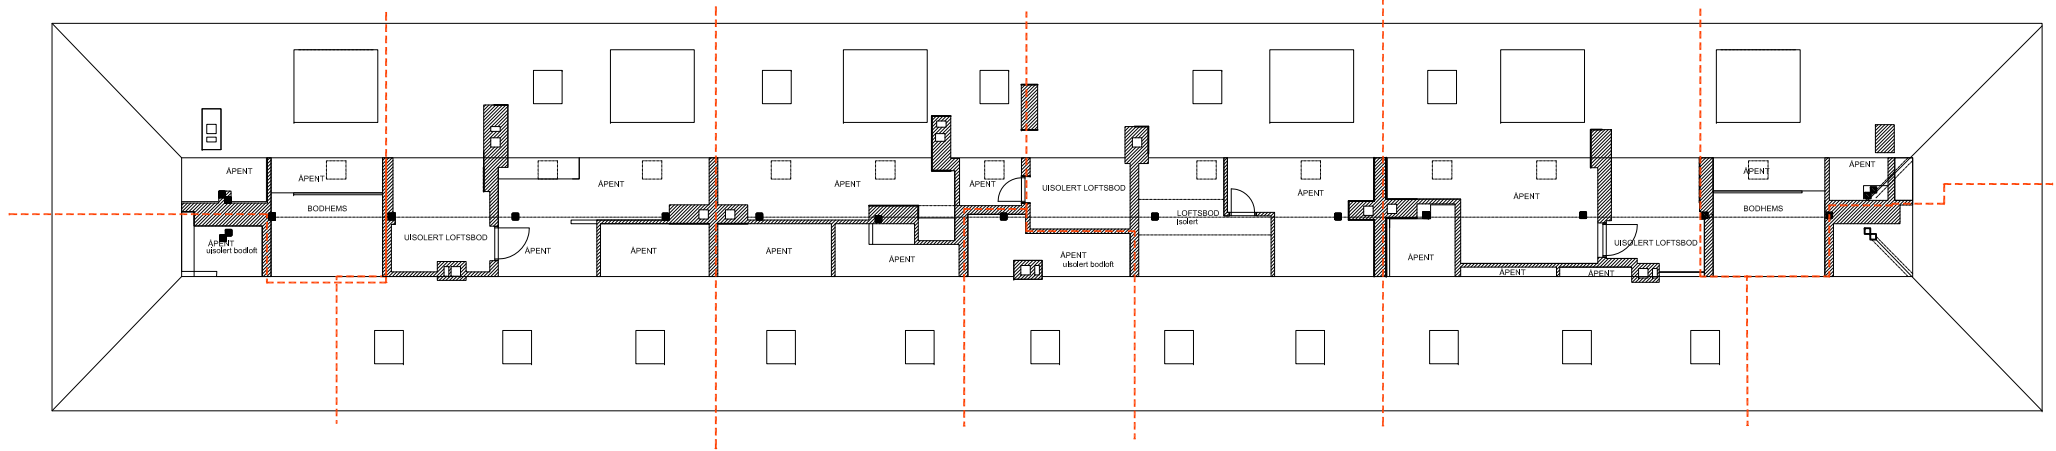

NY PLAN HEMS

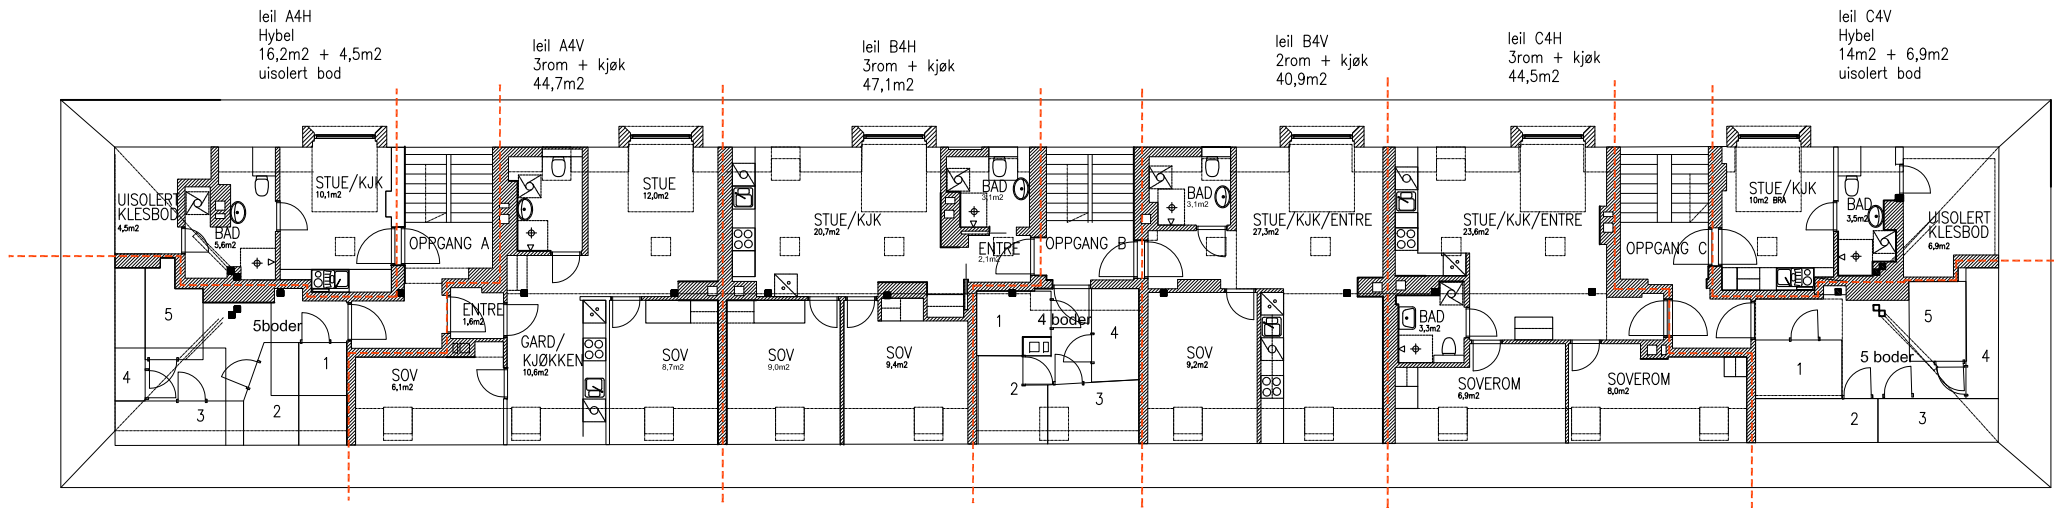

NY PLAN LOFT

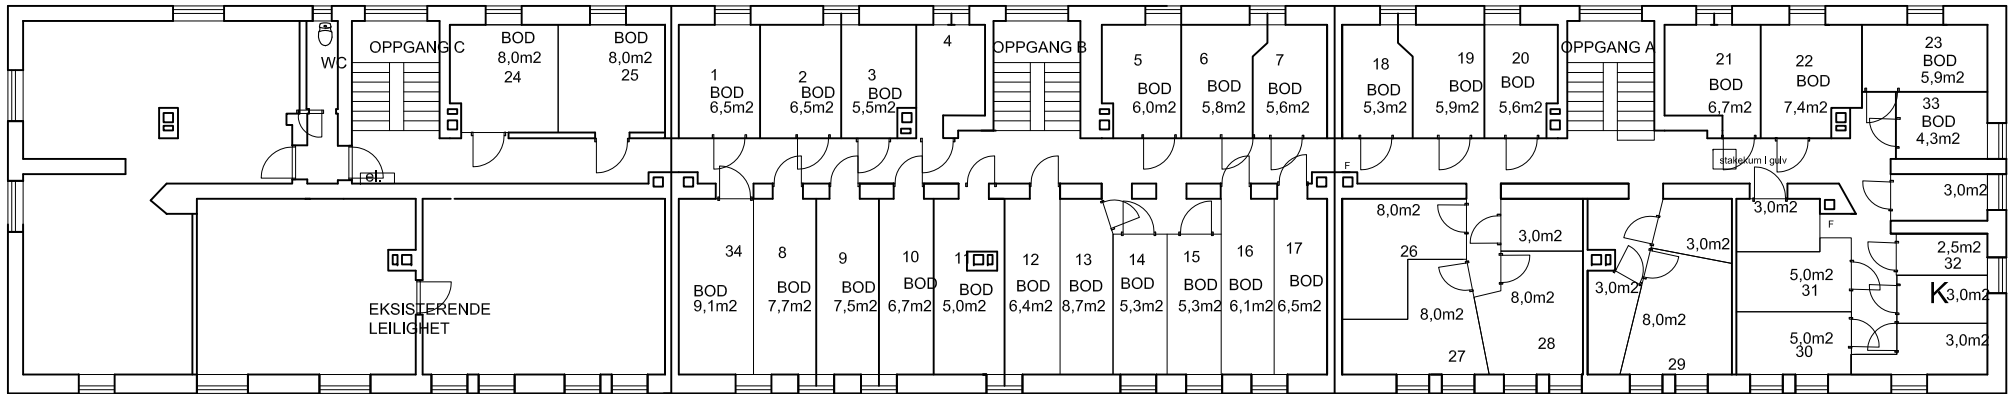

NY PLAN KJELLER

TILTAKSHAVER

BORETTSLAGET
ROSENHOF KVARTAL 1

VEDLEGG E1

170714	MK	SOM BYGGET	B
07.11.11	PAM	MØBLERING, MÅLSETTING ETC	A
DATO	SIGN	KORREKSJON	INDEX
PROSJEKTNR.		GNR./BNR.	
0524		226/33	
PROSJEKT			
LOFTSLEILIGHETER JØRGEN LØVLANDS GATE 24 0569 OSLO			
TEKST			
NY PLAN LOFT, HEMS OG KJELLER			
DATO	MÅLESTOKK	SIGN	KONT. SIGN
09.05.11	1:200	UR	PAM
TEGNINGSNR.			INDEX
A-D2.01			A
ARK. DAHL & MYRHOL AS Wilses gt 4 · 0178 Oslo · Tlf 23292770			