Rekvirent iht. følgebrev/-
~~rekvirent ikke oppgitt~~
992 833 424
org.nr./~~fødselsnr.~~

Doknr: 818008 Tinglyst: 26.09.2013
STATENS KARTVERK FAST EIENDOM

AVTALE

Undertegnede Leikvin Boligutvikling AS orgnr. 985 755 965
eier(e) av gnr. 40 bnr. 80, 81og 84 i Fet kommune, gir herved Fet kommune rett til å anlegge vann- og avløpsledninger med tilhørende kummer som vist på tegn.nr./ datert 08.03.2013.

Fet kommune skal ha fri og uhindret framkomst til traseen både for personer og materiell såvel til selve anleggets utførelse som til senere ettersyn, vedlikehold og reparasjon av sin ledning.

Grunneieren må ikke bygge eller foreta anlegg over ledningene eller benytte sin eiendom på sådan måte at ledningsnettet utsettes for fare eller skade.

Eventuelle skader på eiendommen som følge av anlegget eller framtidig vedlikehold utbedres av kommunen for kommunens regning.

Dersom det oppstår uenighet om utbedringens omfang, kan det kreves erstatning etter skjønn.

Ved eventuell tilkobling av eiendommen til kommunens ledningsanlegg, skal betales avgifter og refusjoner etter gjeldende regler når tilkoblingen skjer.

Ovennevnte vilkår godtas som bindende for meg og senere eiere av eiendommen og blir å tinglyse som heftelse på eiendommen.

Fetsund den 24/9-13

Eier av gnr. 40 bnr.80, 81og 84
Orgnr. 985 755 965

Hans Terje Asak

Hans Terje Asak

Jan Lilledahl

FET KOMMUNE
Orgnr. 964 949 115

18.09.13 Utskrift

Fet kommune
Sammen skaper vi trivsel og utvikling i Fet

SITUASJONSKART

Eiendom:	Gnr: 40	Bnr: 80	Fnr: 0	Snr: 0
	Adresse: 80, 81, 84			
Hj.haver/Fester:				
FET KOMMUNE	Dato: 18/9-2013 Sign:			Målestokk 1:1000

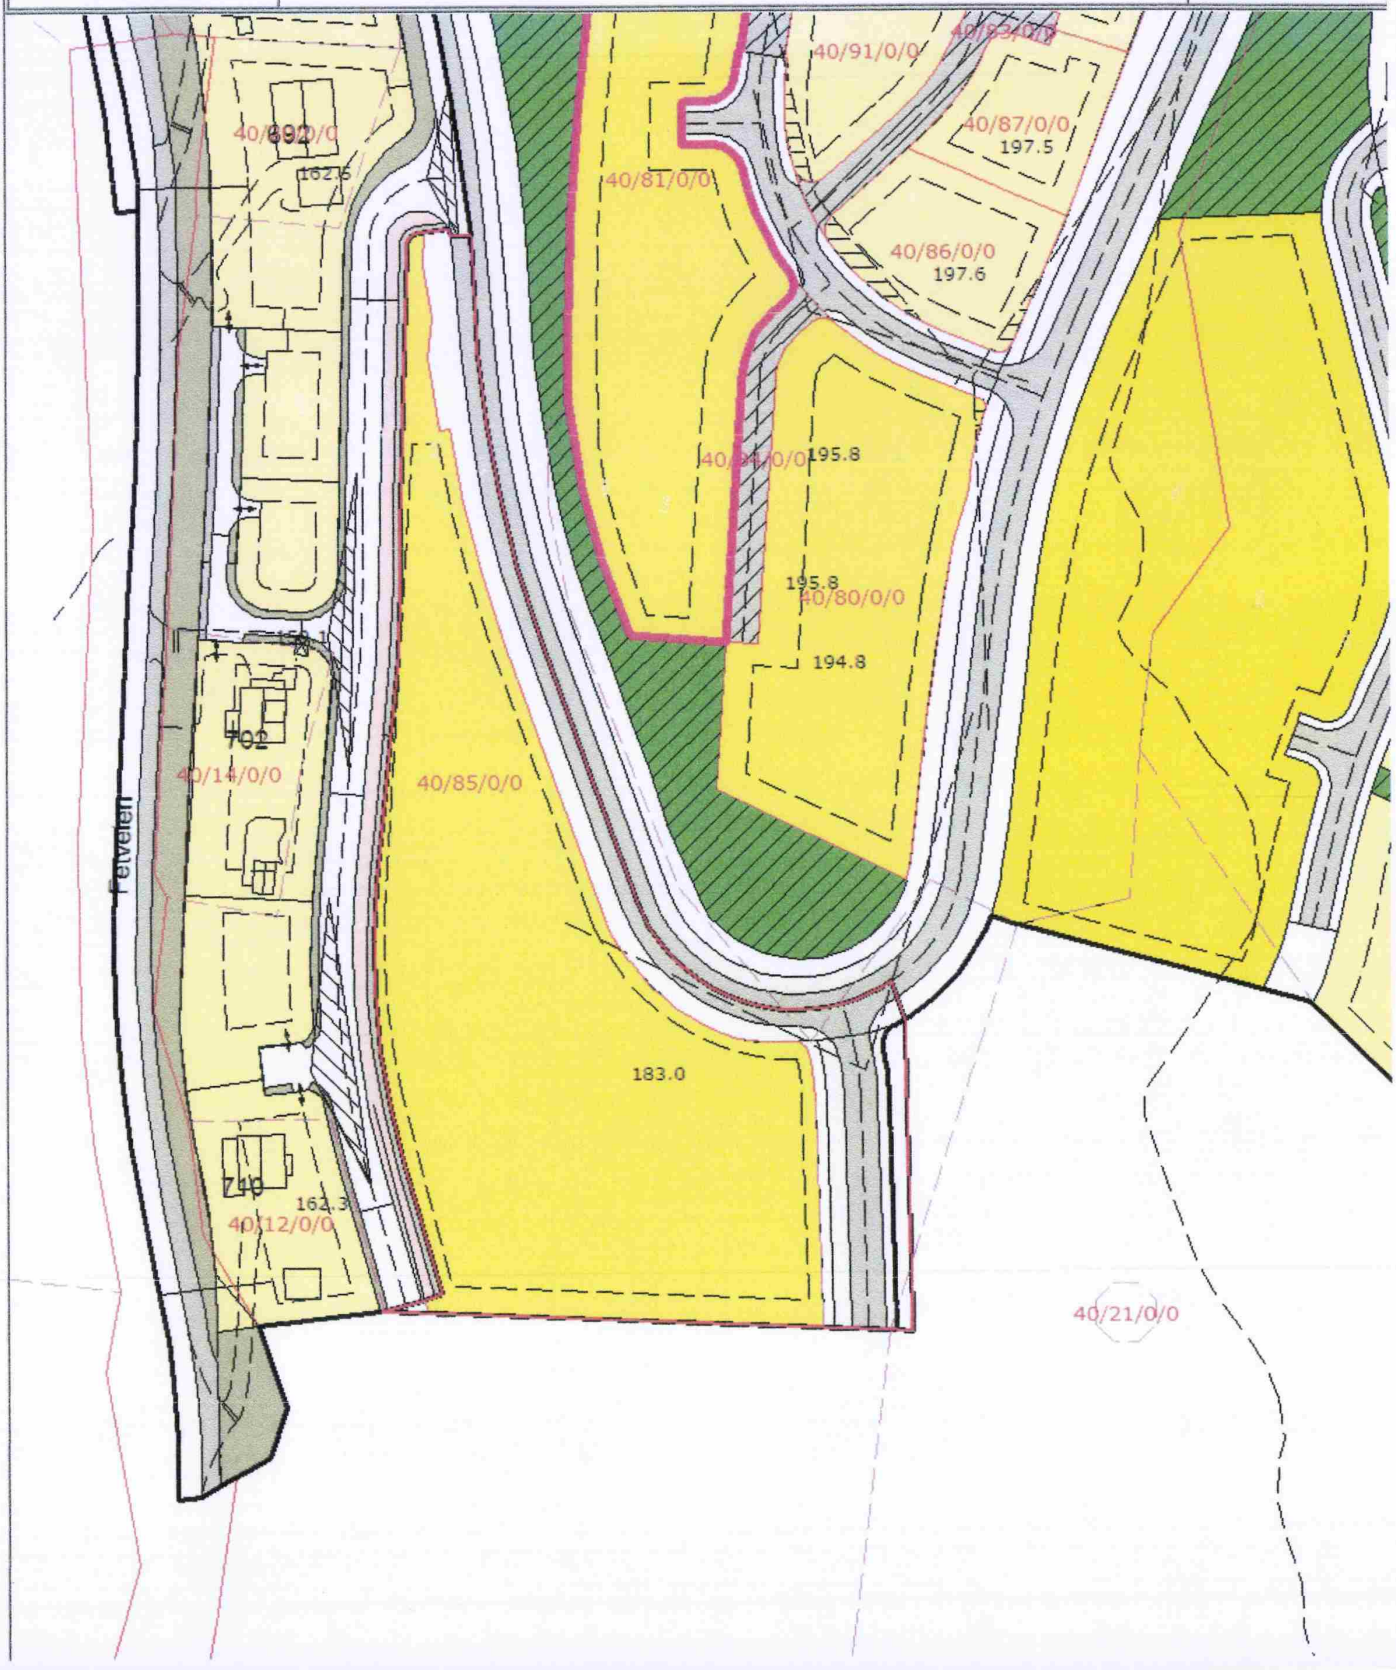

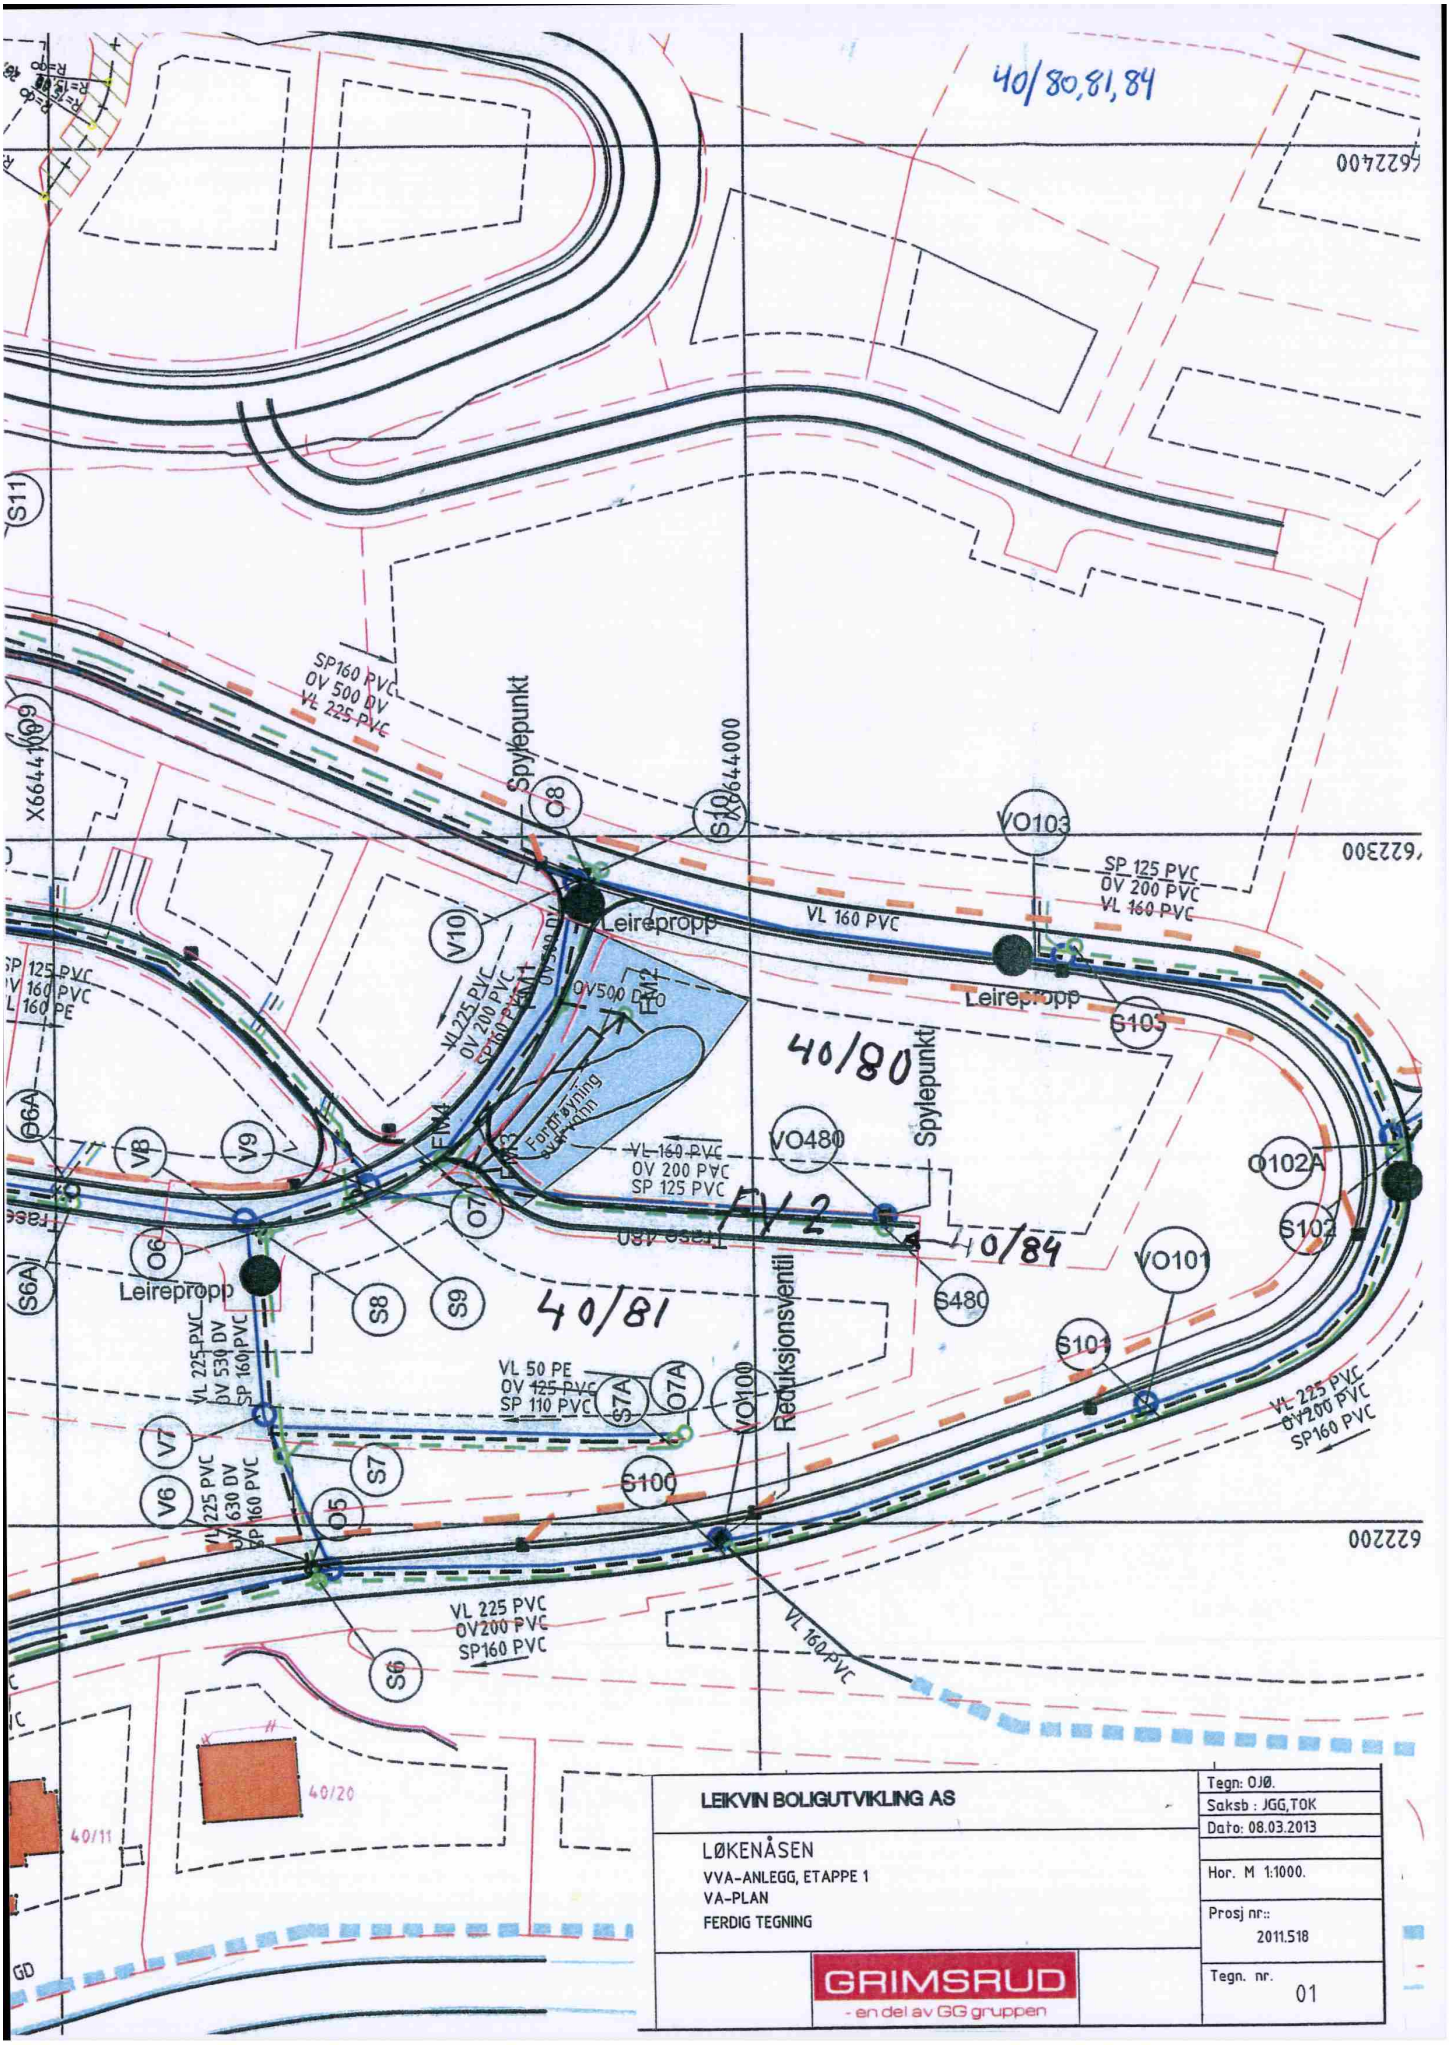
40/80,81,84
SP160 PVC
OV 500 DV
VL 225 PVC
Spylepunkt
Leirepropp
VL 160 PVC
SP 125 PVC
OV 200 PVC
VL 160 PVC
VO103
S103
40/80
Spylepunkt
VO480
VL 160 PVC
OV 200 PVC
SP 125 PVC
FV 2
0/84
S480
VO101
S101
O102A
S102
Leirepropp
S8
S9
40/81
VL 225 PVC
OV 530 DV
SP 160 PVC
VL 50 PE
OV 125 PVC
SP 110 PVC
S7A
O7A
VO100
Reduksjonsventil
S100
VL 225 PVC
OV200 PVC
SP160 PVC
VL 160 PVC
S6
40/20
40/11
LEIKVIN BOLIGUTVIKLING AS
LØKENÅSEN
VVA-ANLEGG, ETAPPE 1
VA-PLAN
FERDIG TEGNING
GRIMSRUD
- en del av GG gruppen
Tegn: OJØ.
Saksb : JGG,TOK
Dato: 08.03.2013
Hor. M 1:1000.
Prosj nr::
2011.518
Tegn. nr.
01